

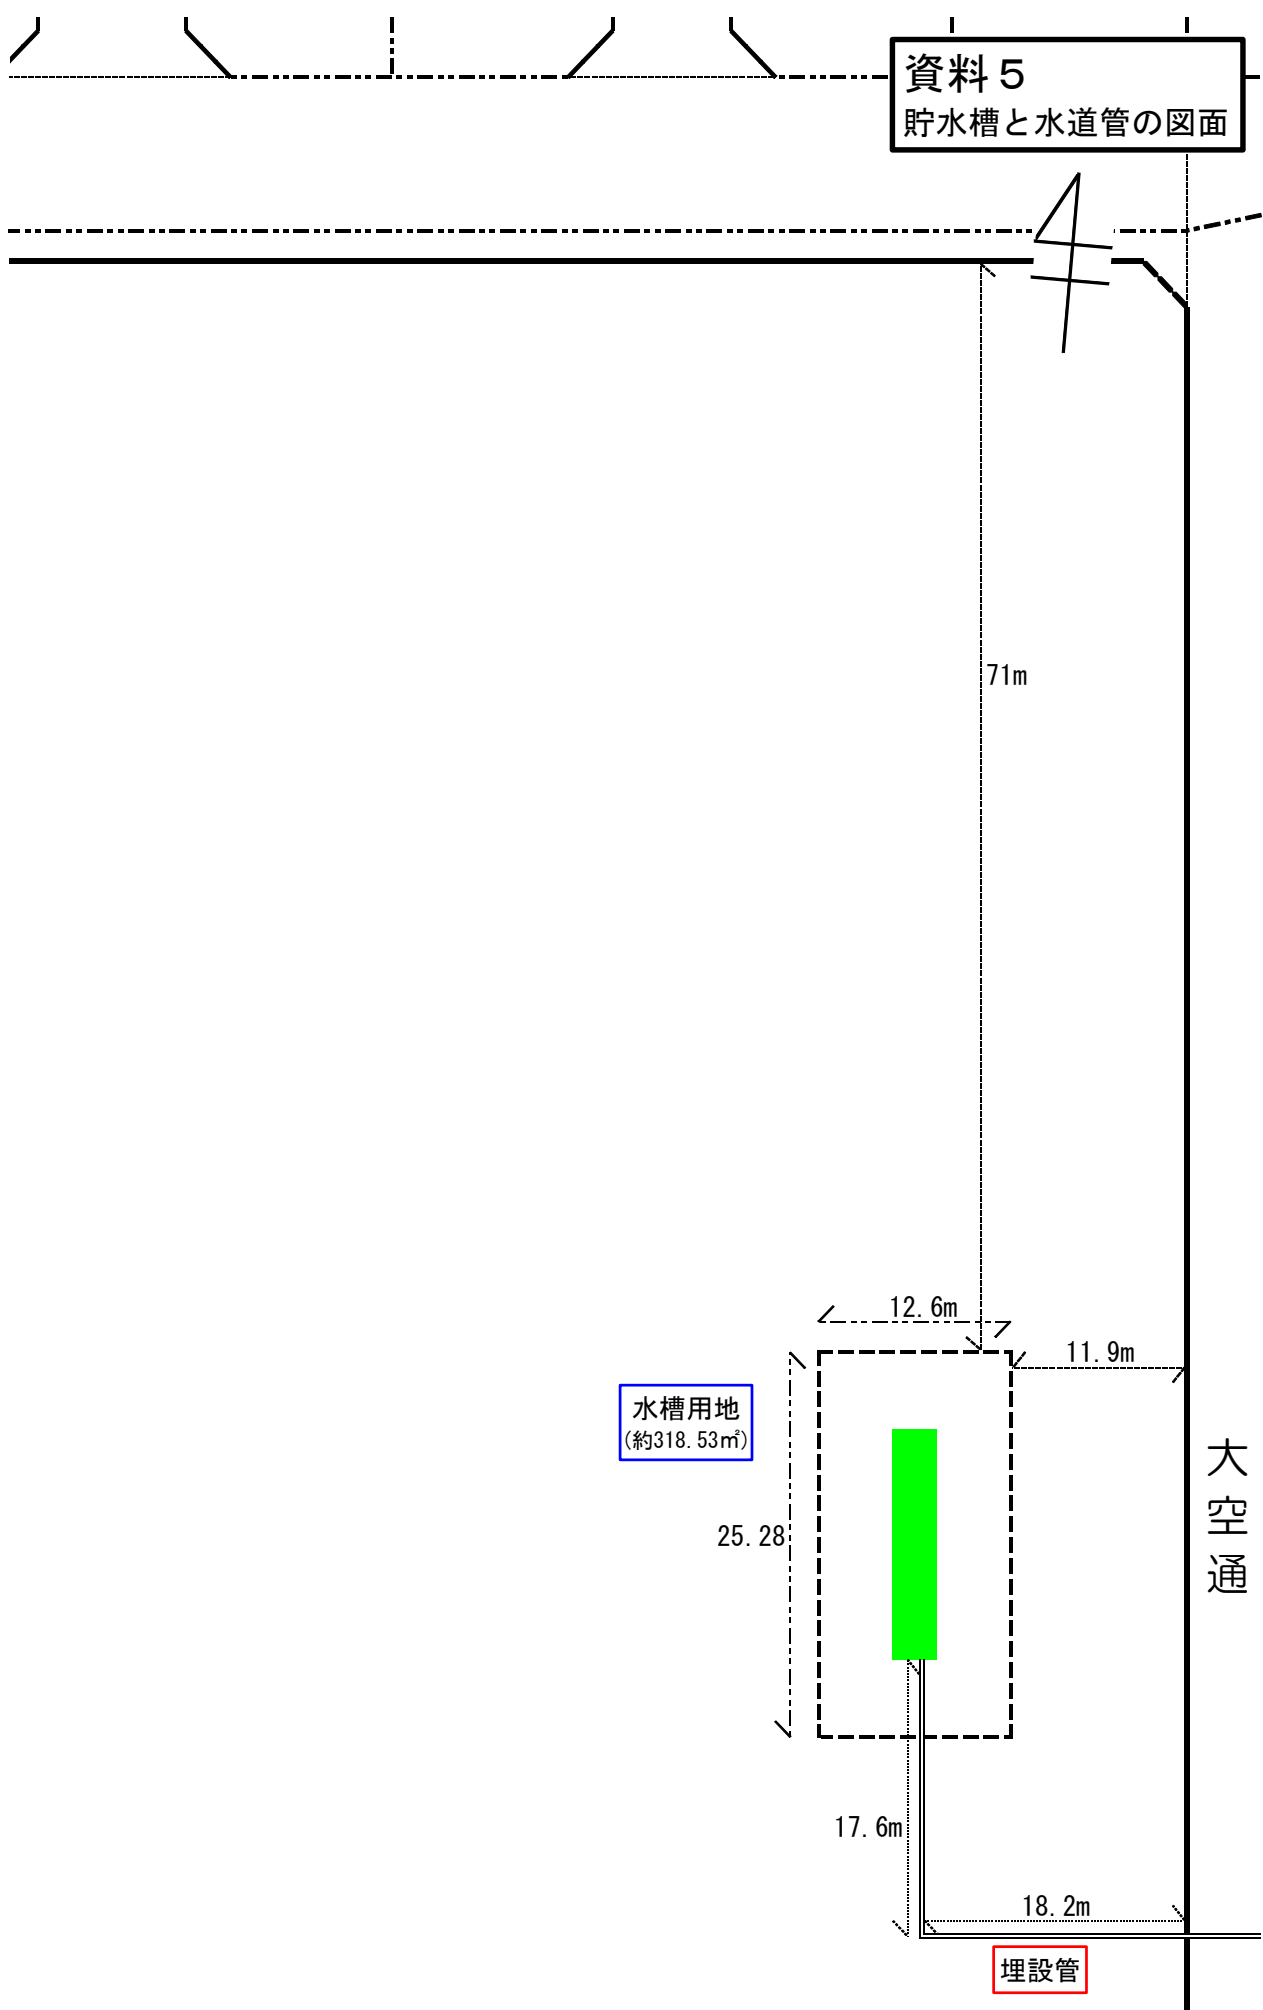
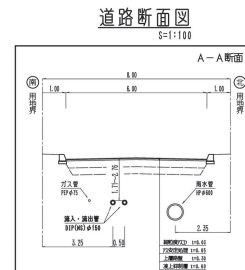
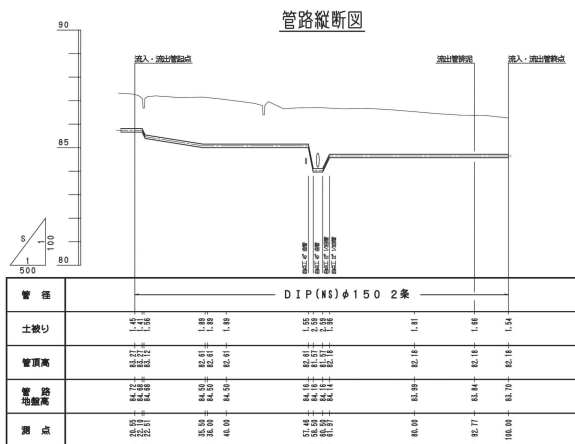


資料 5  
貯水槽と水道管の図面

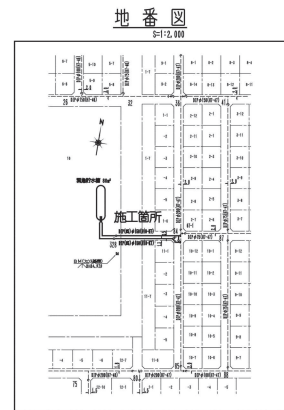

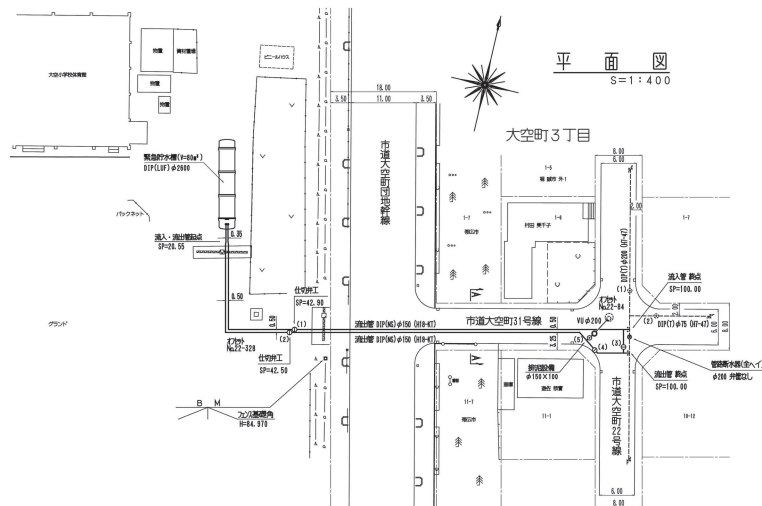

### 数量表

管理・管径	平面延長	実延長
貯水槽	80.00m <sup>3</sup>	80.00m <sup>3</sup>
DIP(NS)φ150	171.40	173.95

### 凡例

新設管	—————
既設管	—————
廃止管	///////
撤去管	xxxxxxx

### 工事完成図

路線号	H18-KT	主線数	6-1
工事名	平成18年度 緊急貯水槽設置工事		
施工位置	帯広市大空町3丁目		
竣工年月日	平成18年 9月27日		
施工業者	山田・竹中・農田・山水 特注建設工事共同企業体		
図面作成者	山田設備工業株式会社		
	帯広市上下水道部		